


- 1 20 cm beton ördöngők
15 cm homokos kavics öggyant
- 2 20 cm terméskő burkolat
15 cm betonagy
- 3 8 cm esztét. burkolat
vél. vlg. C41 burkolólap
1.2cm Sierpók védőréteg
Sierpók lelt. szövetelés
vasbeton felvezetés
- 4 8 cm esztét. burkolat
15cm C41 burkolólap
vél. vlg. felállítás
Öbűrhévíz vídőőrzés
Öbűrhévíz megakadály. lemez szövetelés
15 cm löngyűrtö lemez
10 cm szarvabeton
15 cm homokos kavics öggyant
- 5 geometria szövetelés
#160 fűszel szövetés
geometria

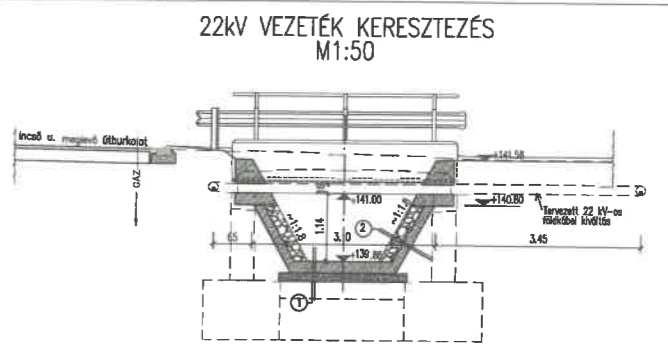

DigitalTerv
MÉRNÖKI IRODA

Megbízó:
Csanak Lakópark Kft.
9024 Győr, Kálvária út 27/A.

Tervező:
Tóth Csaba
T+36 08-0679
+36 70 455-1626

Tárgy: 9082 Nyúl, Incsó utca új telekosztás feltáró út
D+006.7 szelvényében létesítendő 3,0m nyílású
vasbeton lemezhid (hrsz.:248)

Tervező:
EGYESÍTETT
TERV

Rajz:
ÁLTALÁNOS TERV

Létesít:
1:50

Tervszám: 37-2021	Dok. azonosító: MT-05	Verzió: ET-01	DigitalTerv azonosító: 37-2021_ET01_MT-05	Dátum: 2021.10.25
----------------------	--------------------------	------------------	--	----------------------

MEGVALÓSULÁSI TERV

A kiviteli tervvel mindenben
meg egyezik.

[Handwritten signature]
műszaki ellenőr